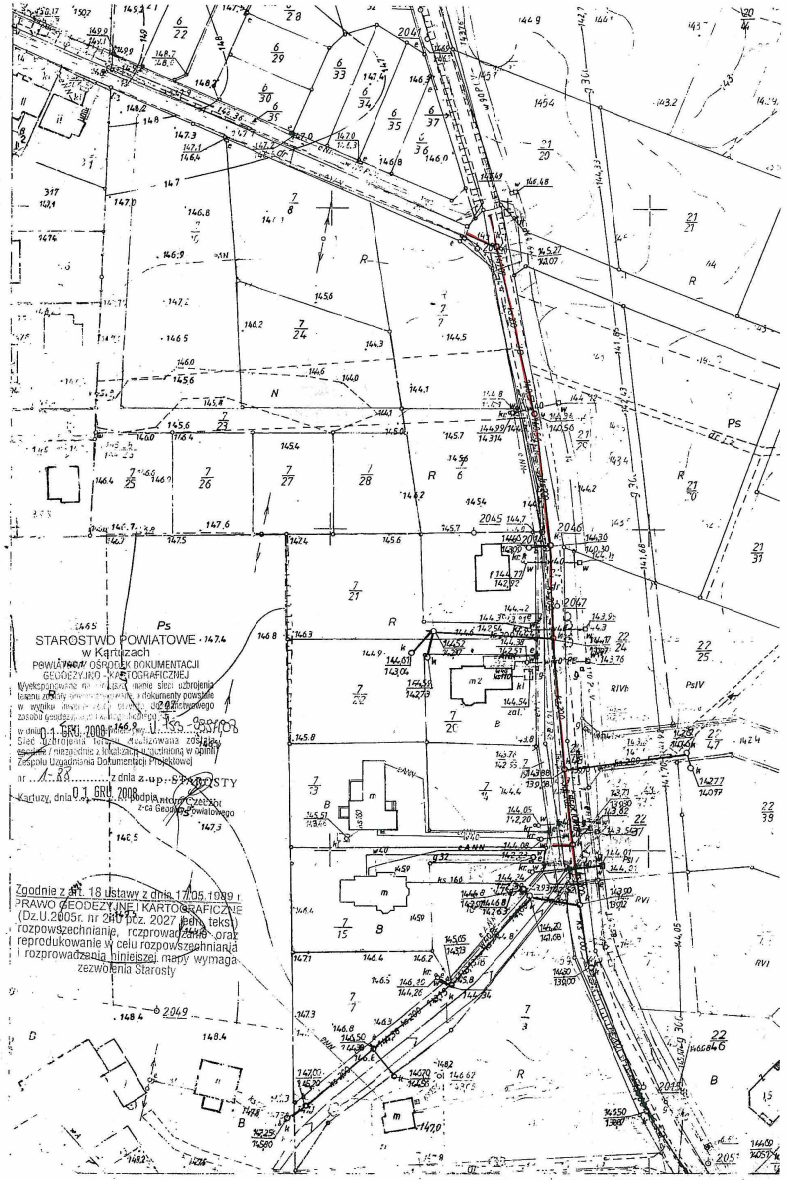

STAROSTWO POWIATOWE
w Kartuzach
POWIATOWY OŚRODEK DOKUMENTACJI GEODEZYJNO - KARTOGRAFICZNEJ
Wyłączone z ewidencji sieci uzbrojenia terenu zostały dokumenty powstałe w wyniku inwentaryzacji powykonawczej zasobu geodezyjno-kartograficznego
w dniu 01 GRU 2008 r. pod nr U.KG.-6507/08
Sieć uzbrojenia terenu modelowana została zgodnie z naniesieniami w opinii Zespołu Uzgadniania Dokumentacji Projektowej
nr ...7..A9..... z dnia z up. STAROSTY
Kartuzy, dnia 01 GRU 2008 podpis Kierownika Ośrodka z-ca Geodety Powiatowego

Zgodnie z art. 18 ustawy z dnia 17.05.1989 r. PRAWO GEODEZYJNE I KARTOGRAFICZNE (Dz.U.2005r. nr 240 poz. 2027 jedn. tekst) rozpowszechnianie, rozprowadzanie oraz reprodukowanie w celu rozpowszechniania i rozprowadzenia niniejszej mapy wymaga zezwolenia Starosty

POMIAR POWYKONAWCZY
BANINO ul. TUCHOMSKA 5

1000

Niniejsza mapa służy do celów opiniodawczych i dotyczy pomiaru powykonawczego kanalizacji sanitarnej z przyłączami

Skala 1 :1000

PRZEDSIĘBIORSTWO USŁUGOWE
"PROGRES" s.c.
83-300 KARTUZY, ul. Majkowskiego 1
NIP 589-15-91-530, Regon 191482367

Woj. Pomorskie
Gm. Żukowo
Obręb: Banino
Dz.nr: 6/38
Sekcja: 315.313.252
KERG – 3432/2008

Ks. Rob.268/07/08

mgr inż. Lech Jaworski
GEODETA UPRAWNIONY
Nr 12696

Kartuzy , dn. 04.11.2008 r.

Uzgodnienie Z.U.D.P. nr:1-2311/2007

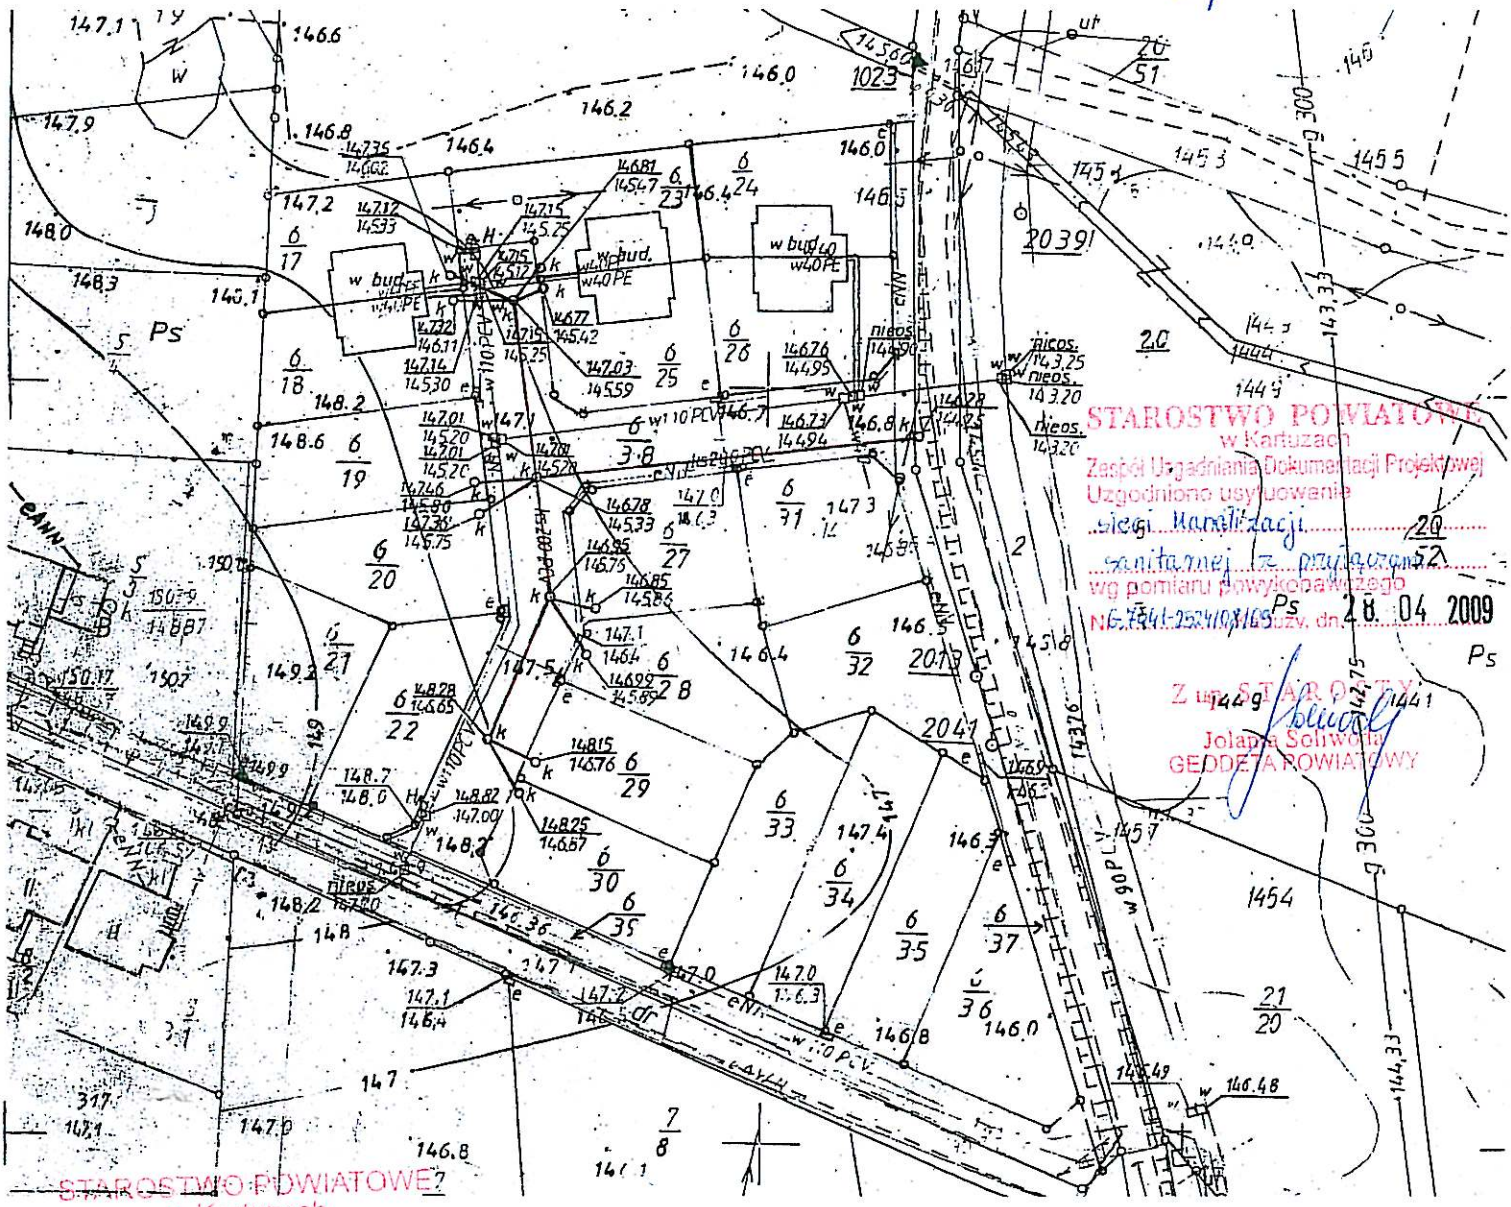

STAROSTWO POWIATOWE
w Kartuzach
Zespół Uzgadniania Dokumentacji Projektowej
Uzgodniono usytuowanie sieci kanalizacji sanitarnej z przyłączami wg pomiaru powykonawczego
NG.7541-254/08/165 z dn. 28.04.2009
Z up. STAROSTY
Jolanta Sołwoda
GEODETA POWIATOWY

STAROSTWO POWIATOWE
w Kartuzach
POWIATOWY OŚRODEK DOKUMENTACJI GEODEZYJNO - KARTOGRAFICZNEJ
Wyeksponowana na mapie sieć wraz z urządzeniami uzbrojenia terenu została zinwentaryzowana, a dokumenty powstałe w wyniku inwentaryzacji przyjęto do państwowego zasobu geodezyjnego i kartograficznego
w dniu 27 LIS. 2008 pod nr 753-3995/08
Sieć uzbrojenia terenu zinwentaryzowana została zgodnie / niezgodnie z lokalizacją uzgodnioną w opinii Zespołu Uzgadniania Dokumentacji Projektowej
nr ..... z dnia .....
Kartuzy, dnia 27 LIS. 2008 podpis .....
z up. STAROSTY
Marek Nałęcz Sobieszczański
Podinspektor w Wydziale Geodezji

Zgodnie z art. 18 ustawy z dnia 17.05.1989 r. PRAWO GEODEZYJNE I KARTOGRAFICZNE (Dz.U.2005r. nr 240 poz. 2027 jedn. tekst) rozpowszechnianie, rozprowadzanie oraz reprodukowanie w celu rozpowszechniania i rozprowadzania niniejszej mapy wymaga zezwolenia Starosty